ANVISNINGAR

MILJÖMÄRKNING : SVANEN

DÄR ANNAT EJ ANGES:

RÖR FÖRLÄGGS I GEMENSAMMA STRÅK

—— KABELSKYDDSRÖR, SRN MED SLÄT INSIDA, DIMENSION Ø50 MM RÖR MED KABEL 3G2,5

BELYSNINGSSTOLPE S01
THORN LIGHTNING FW 12L70 EWR FLOW NEUTRAL WHITE 4000K LED 700mA 28W INKL. STOLPE 4M OCH FUNDAMENT

BELYSNINGSPOLLARE P01
NORLYS HALMSTAD 1482 10W LED 7747377

1. 1ST GUL Ø75 MM RÖR FÖR INKOMMANDE SERVISKABEL TILL FASADMÄTARSKÅP
2. 1ST GRÖN Ø50MM RÖR FÖR INKOMMANDE FIBER TILL MEDIA-CENTRAL I HUS FRÅN FIBERLEV
3. 1ST GUL Ø50 MM RÖR FÖR ELBILSLADD FRÅN PARKERING TILL ELCENTRAL I HUS LEDNING 4x6/6
4. 1ST GUL Ø50 MM RÖR, MED KABEL 5G2,5 FÖR FÖRRÅD, MELLAN FÖRRÅD OCH ELCENTRAL I HUS
5. FASADMÄTARSKÅP 25A FÖR FASTIGHETSEL
6. 1ST GUL Ø50 MM RÖR FÖR KRAFT MELLAN FASADMÄTARSKÅP OCH ELC

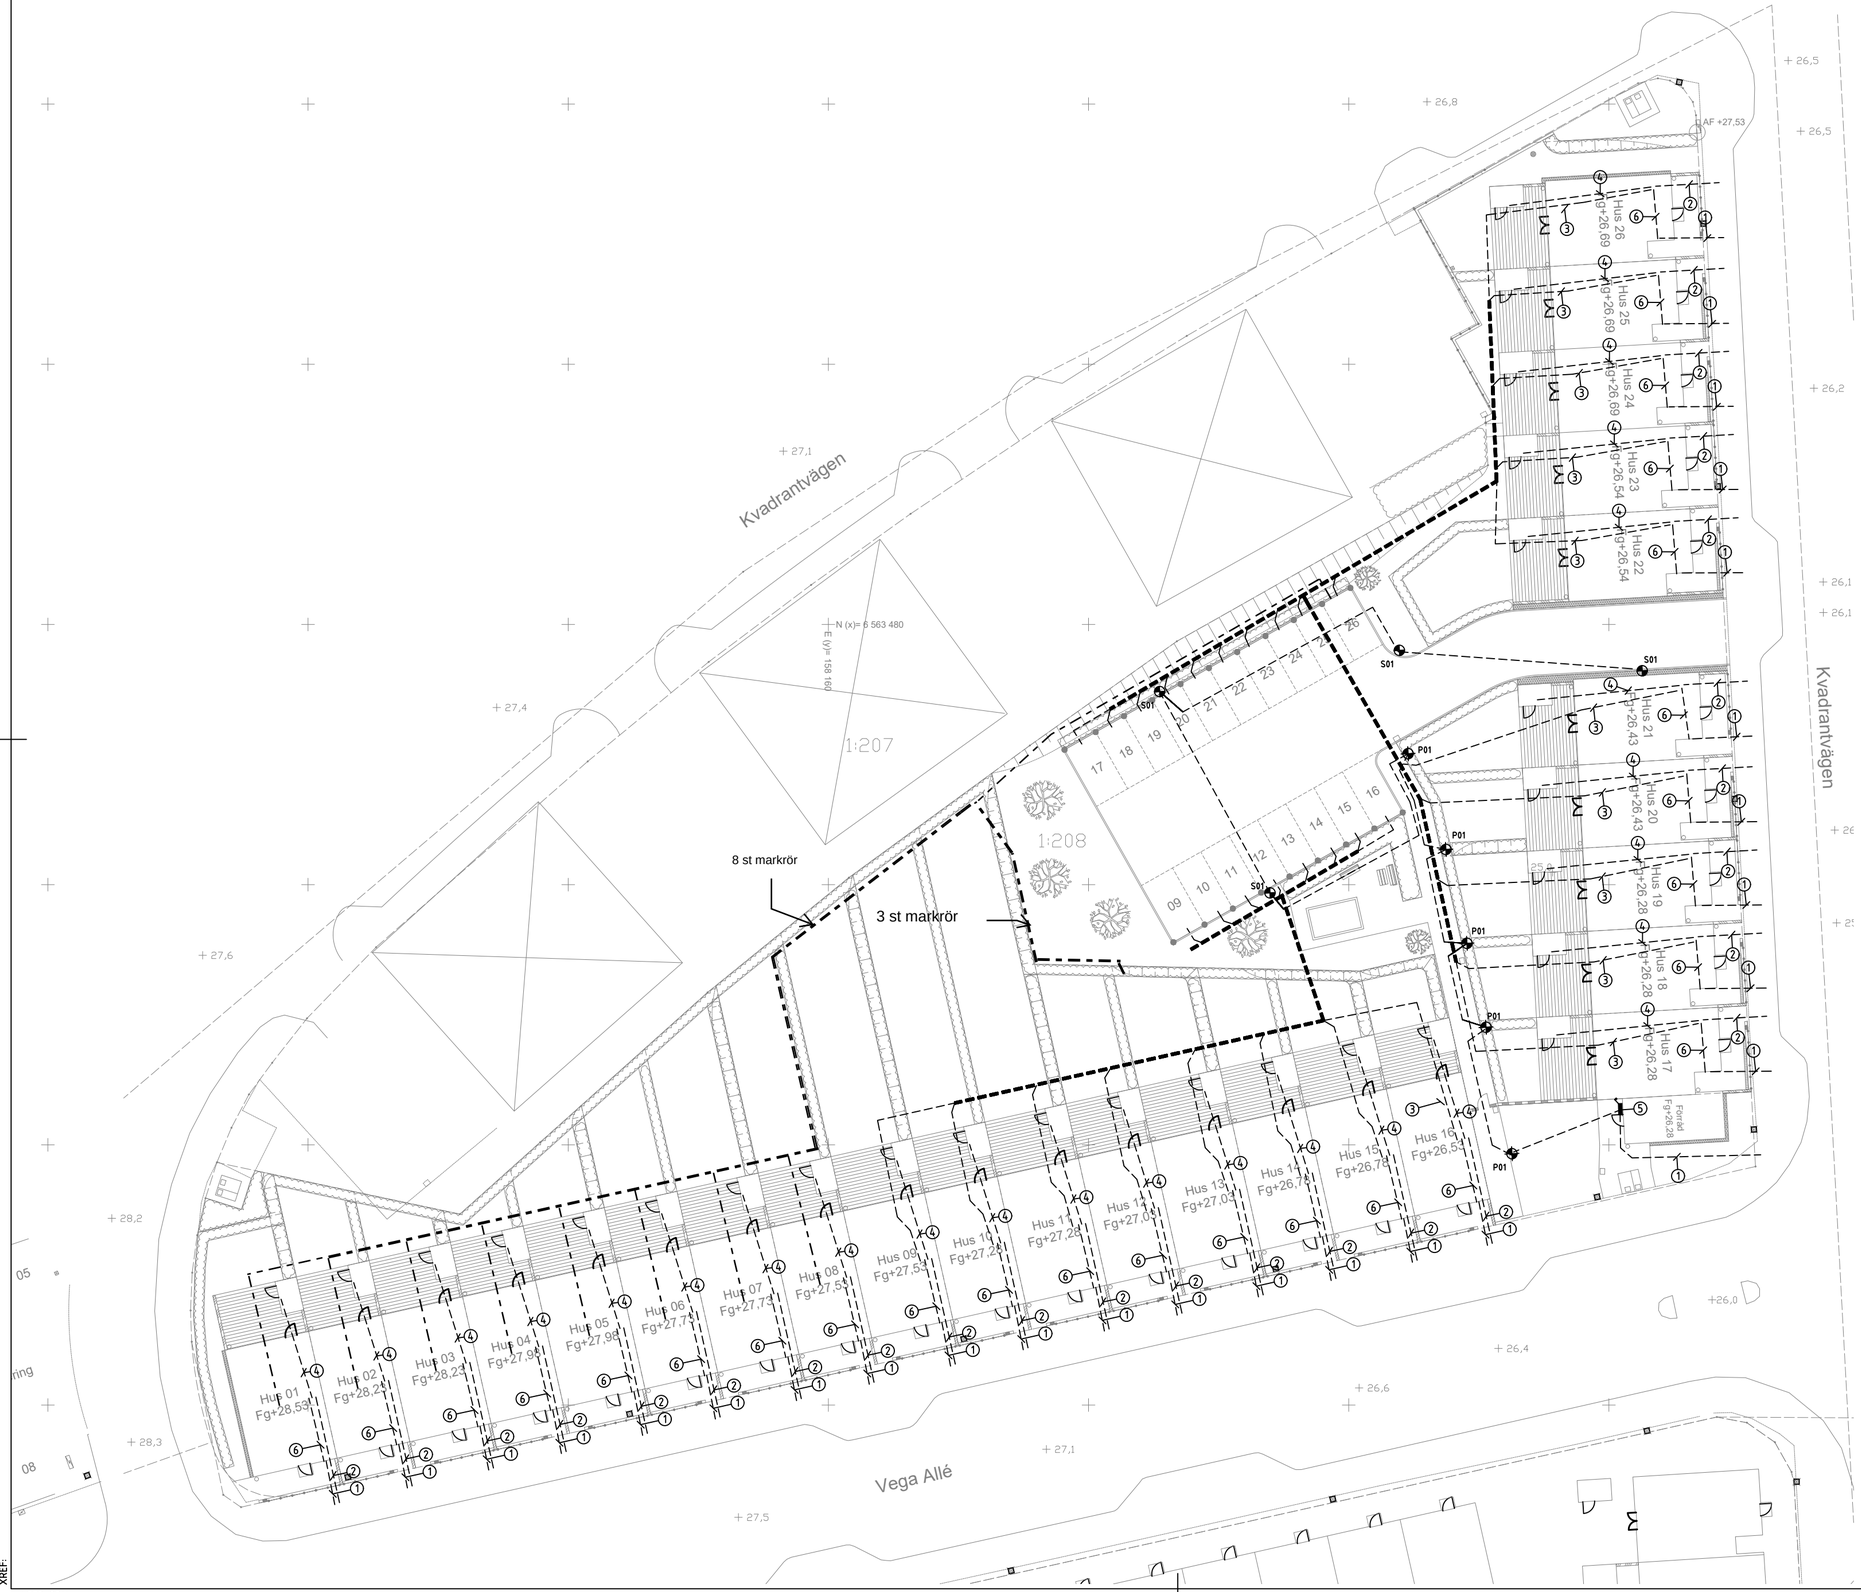

BET	ANT	ÄNDRINGEN AVSER	DATUM	SIGN

RELATIONSHANDLING

VÅRTRIANGELN 4802
HANINGE KOMMUN

GRL Partille Elkonsult
Götenehus

UPPDRAG.NR	RITAD/KONSTR AV	HANDLÄGGARE
21016	GL	GL
DATUM	ANSVARIG	
2022-08-19	GUSTAV LARSSON	

NYBYGGNAD AV RADHUS
SITUATIONSPLAN
RÖR OCH EL I MARK

SKALA	NUMMER	BET
A1:	E-06-1-0001	

PLOT: 2023-10-10 09:12 Z:\AVSLUTADE PROJEKT\AVSLUTADE PROJEKT\2022\21016 VÅRTRIANGELN 4802\1 PROJEKTERING\RITDEF\E-06-1-0001.DWG VERONICA LINDBLOM

XREF:

LAGER: SB11